



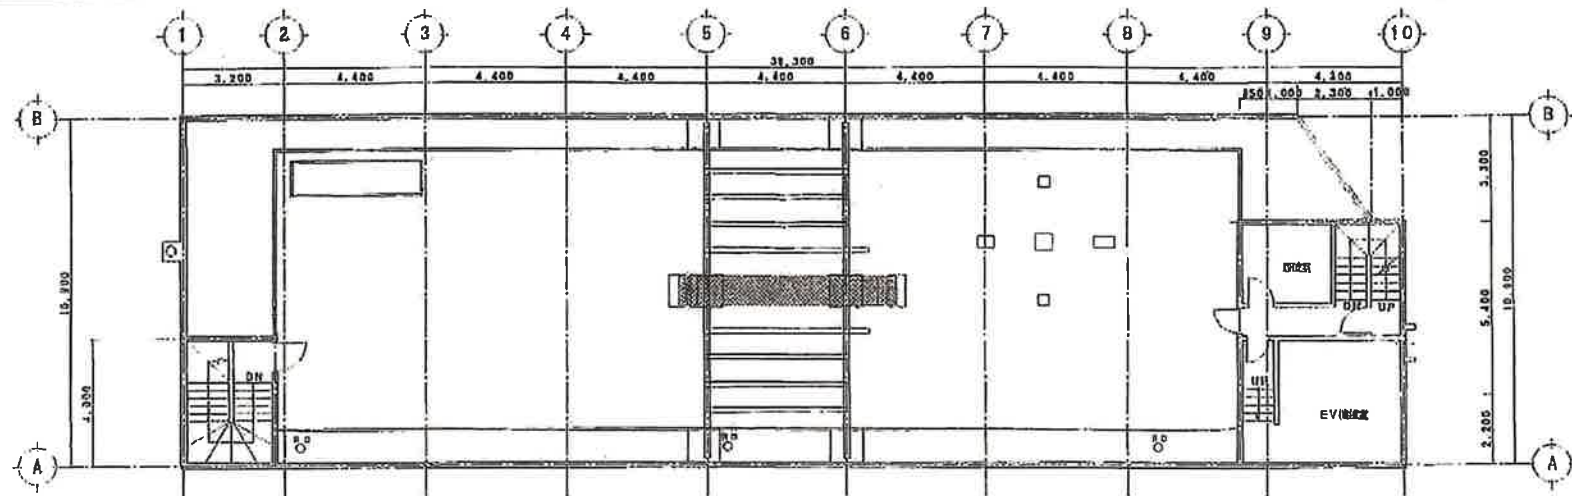

屋上平面図 S=1:100

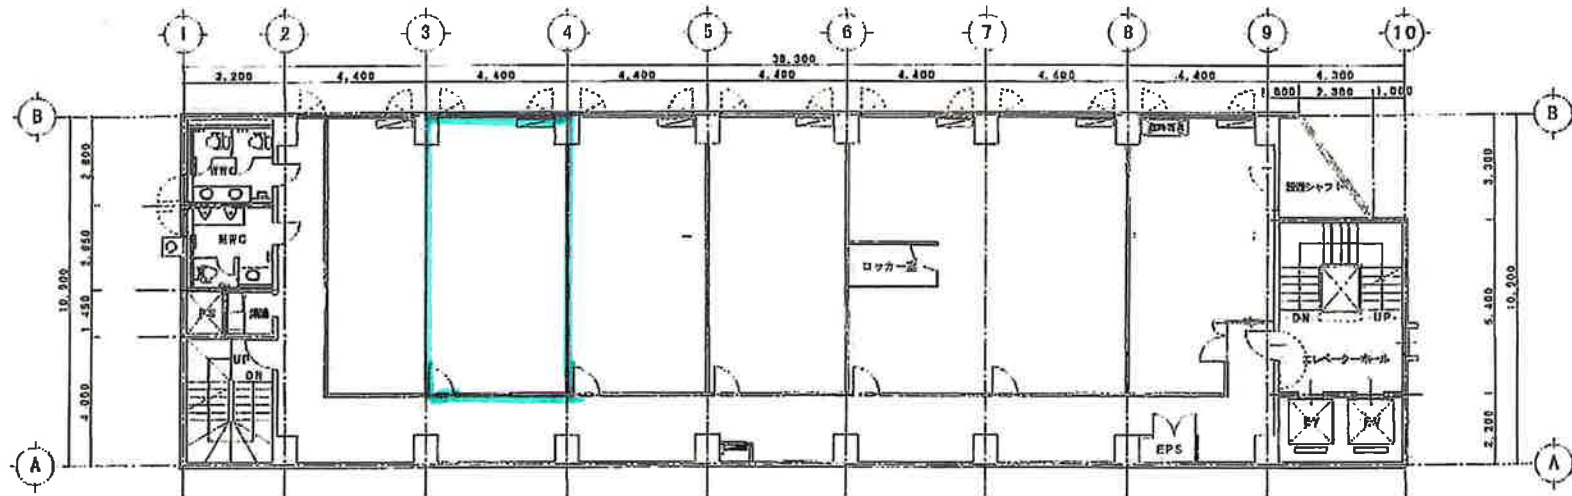

9階平面図 S=1:100

竣工図

札幌ホワイトビル改修工事

9階・屋上平面図

1:100

6