



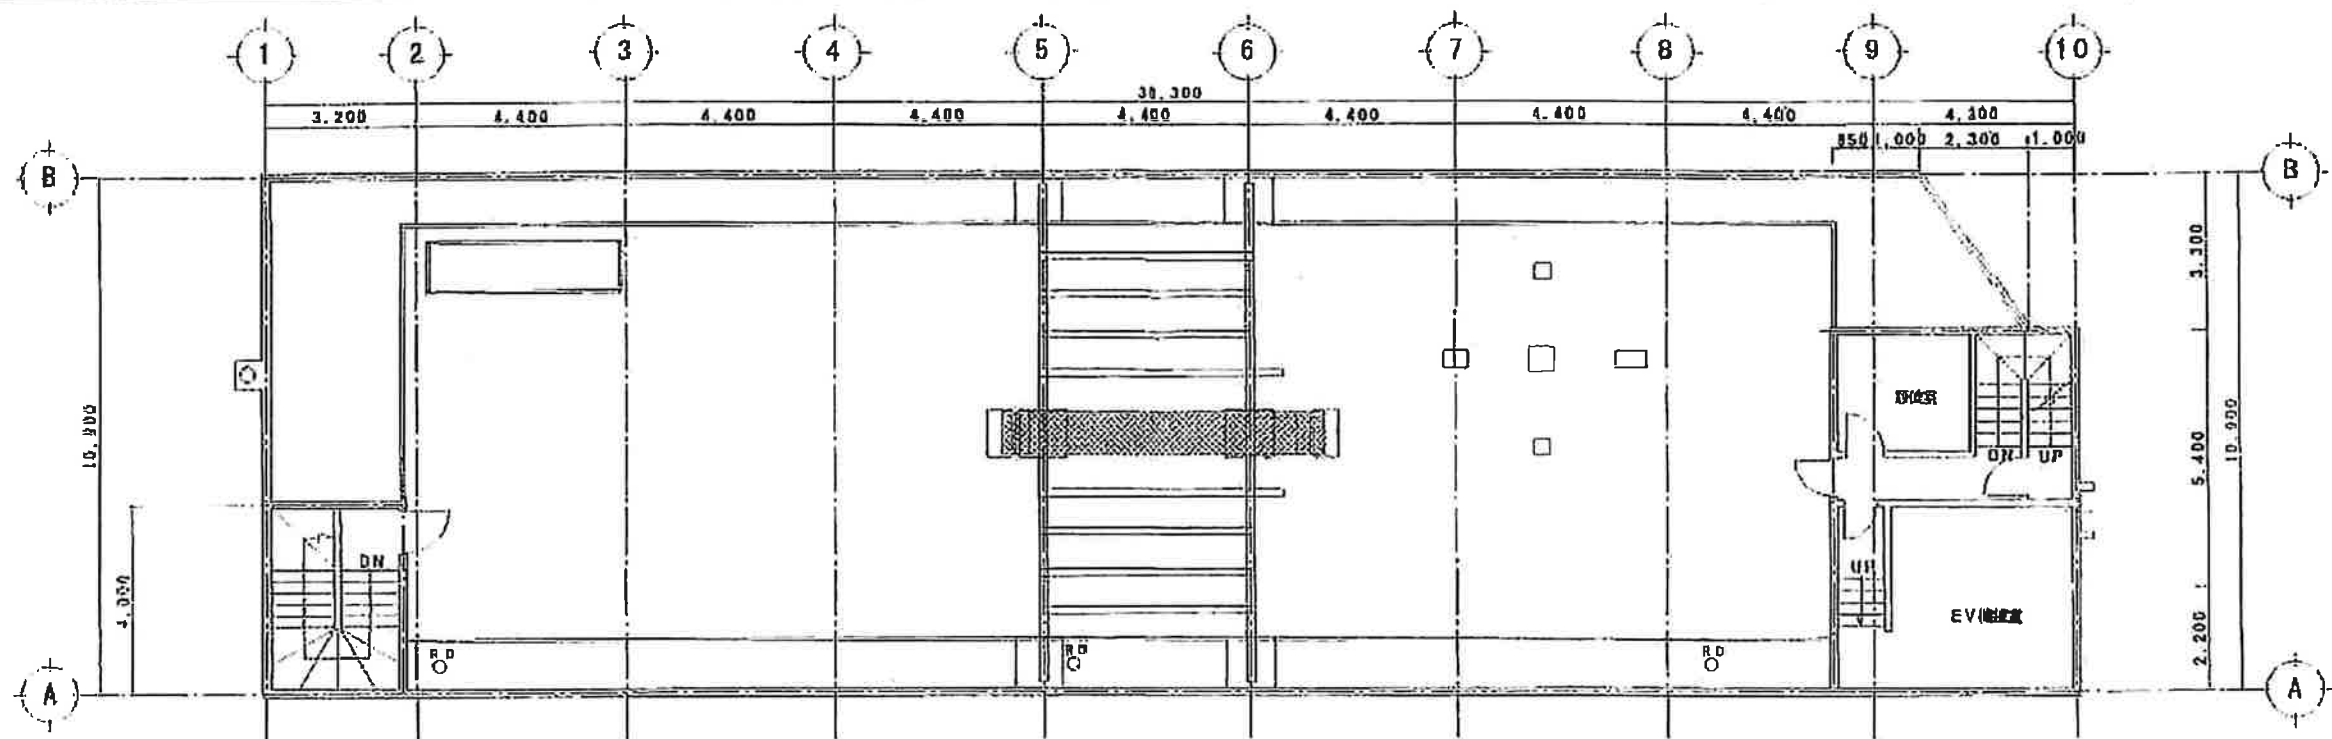

屋上平面図 S=1:100

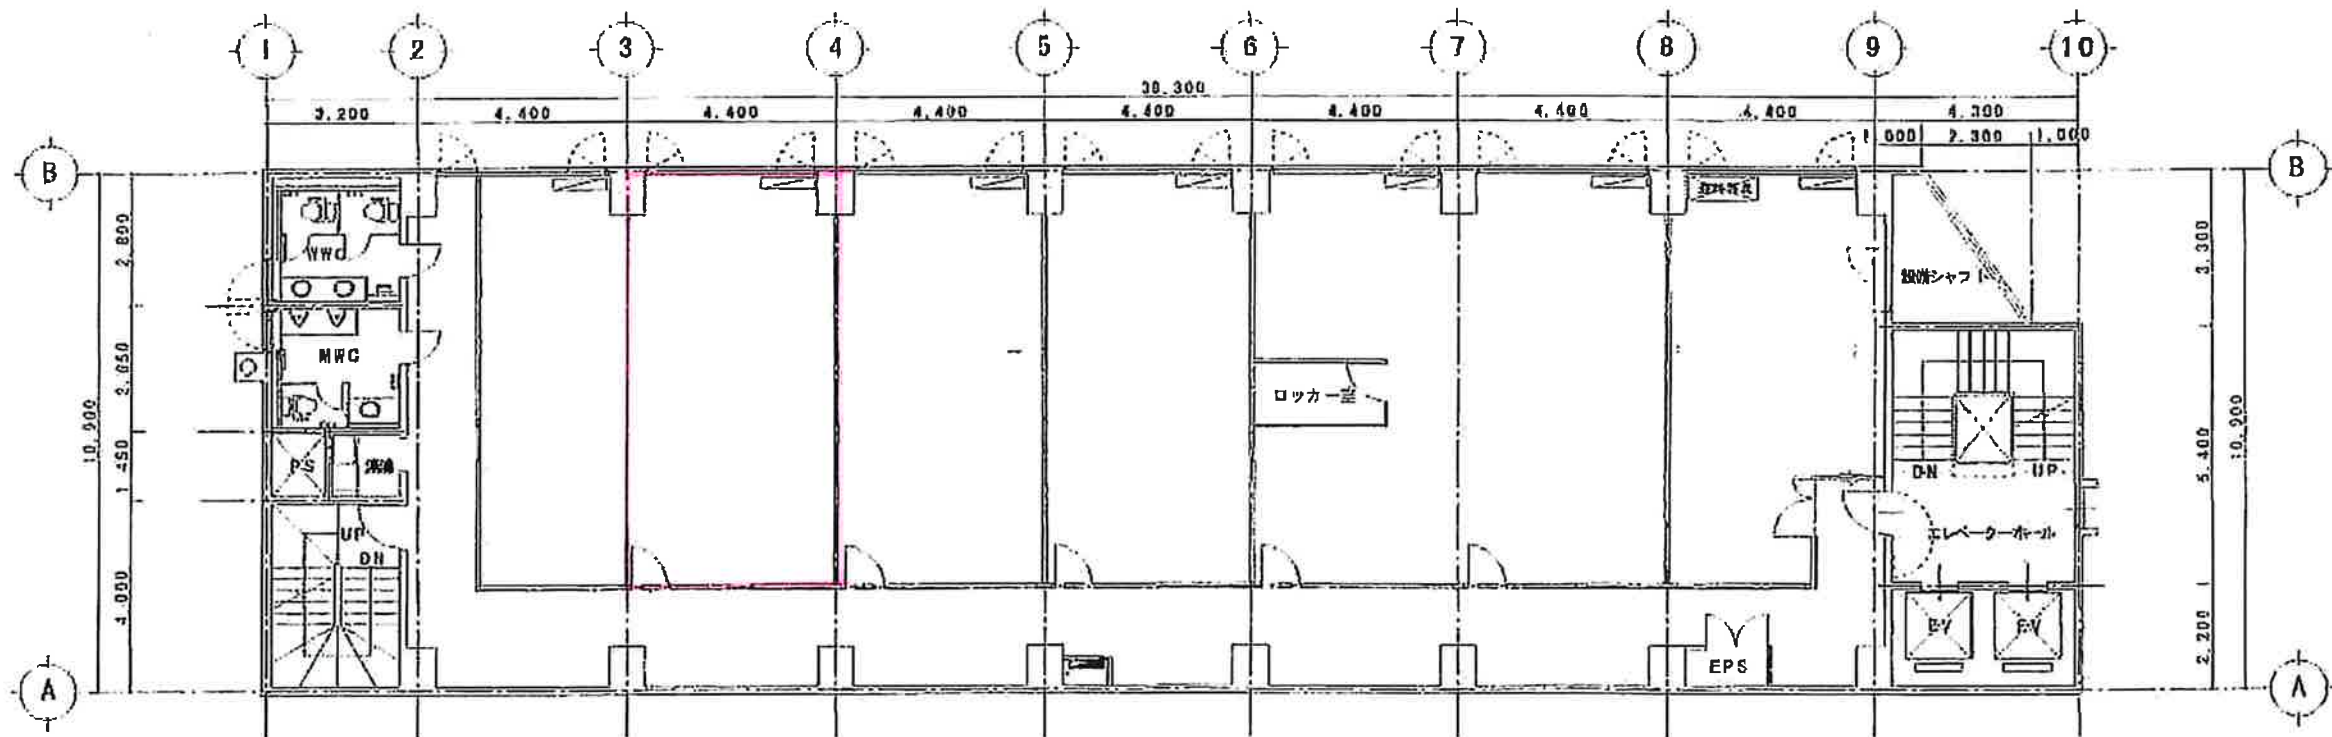

9階平面図 S=1:100

竣工図

図名	9階・屋上平面図	縮尺	1:100	図番	6
設計	竹中工務店	作成	2007.09.30	工事名	札幌ホワイトビル改修工事
監理		施工		図面No	
確認		検査		図面No	