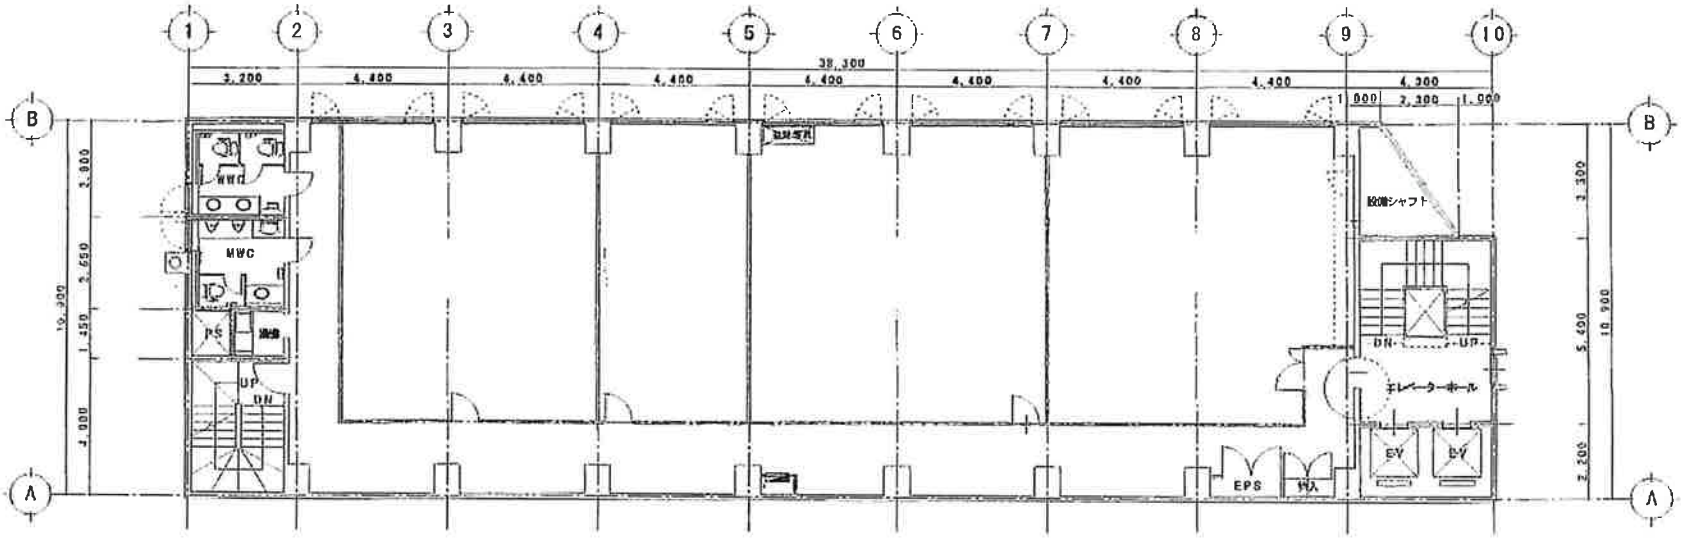

6階平面図　S＝1：100

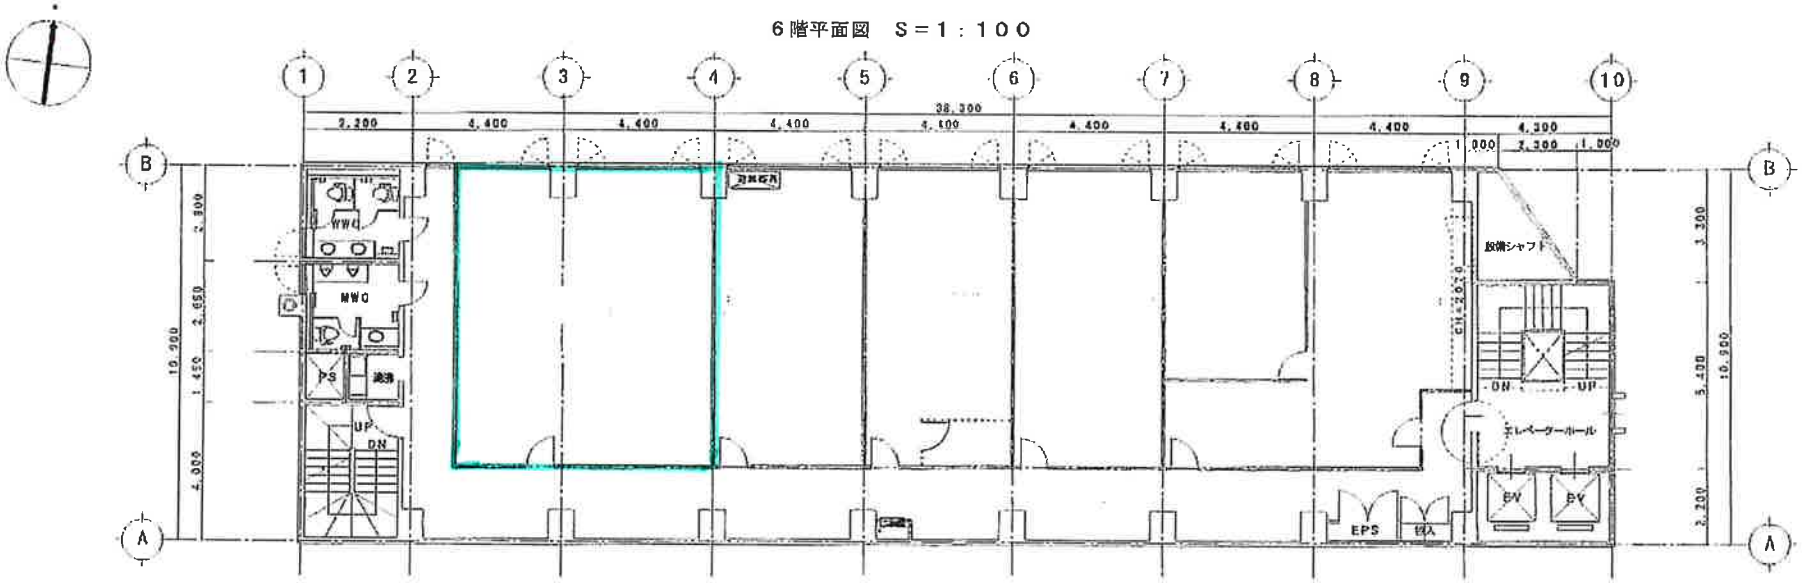

5階平面図　S＝1：100

竣工図

日付	内容				竹中工務店	作成 2007.00.30		札幌ホワイトビル改修工事	4
								5階・6階平面図　1：100	